



1階平面図

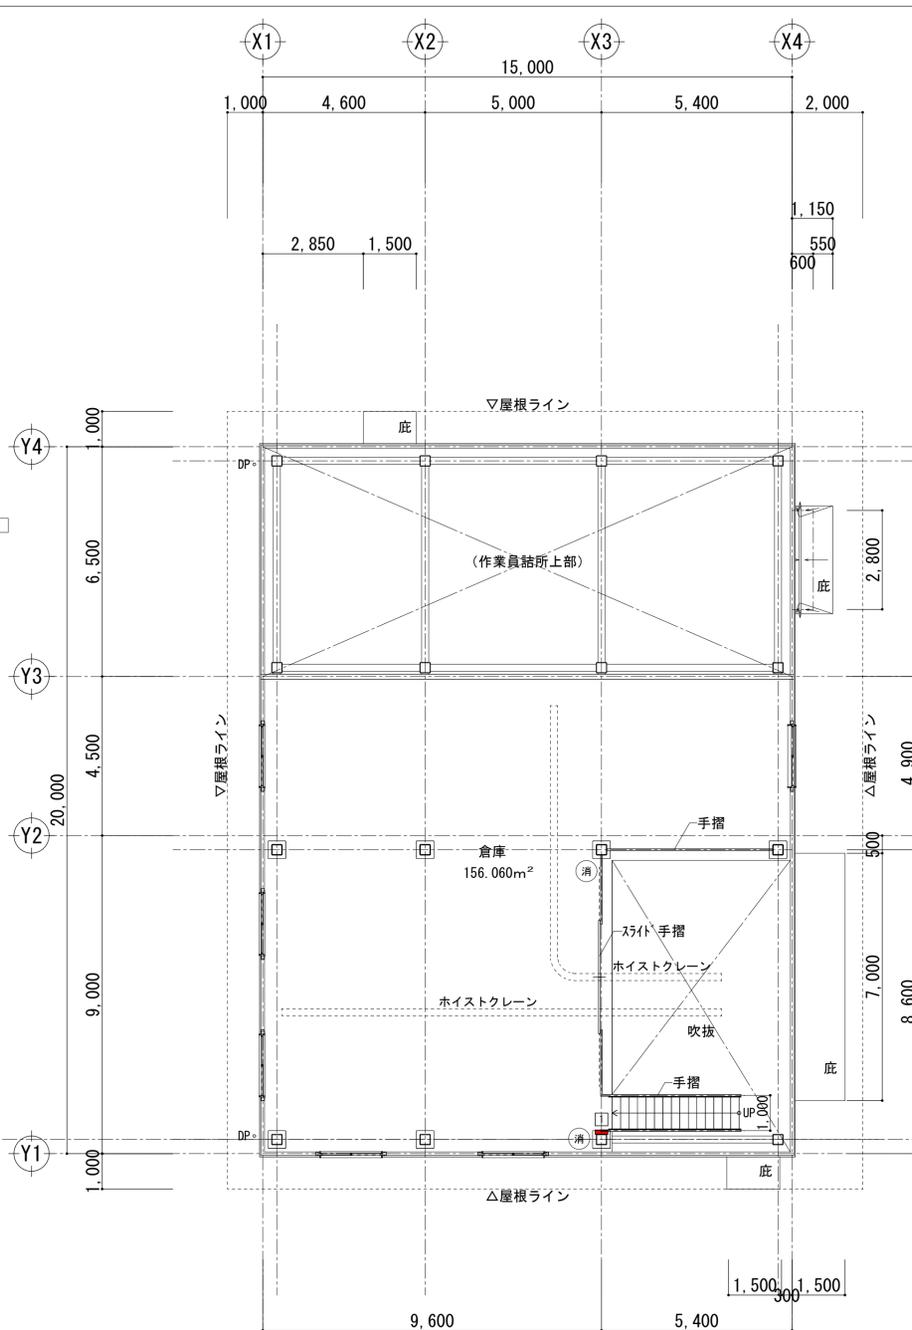

2階平面図

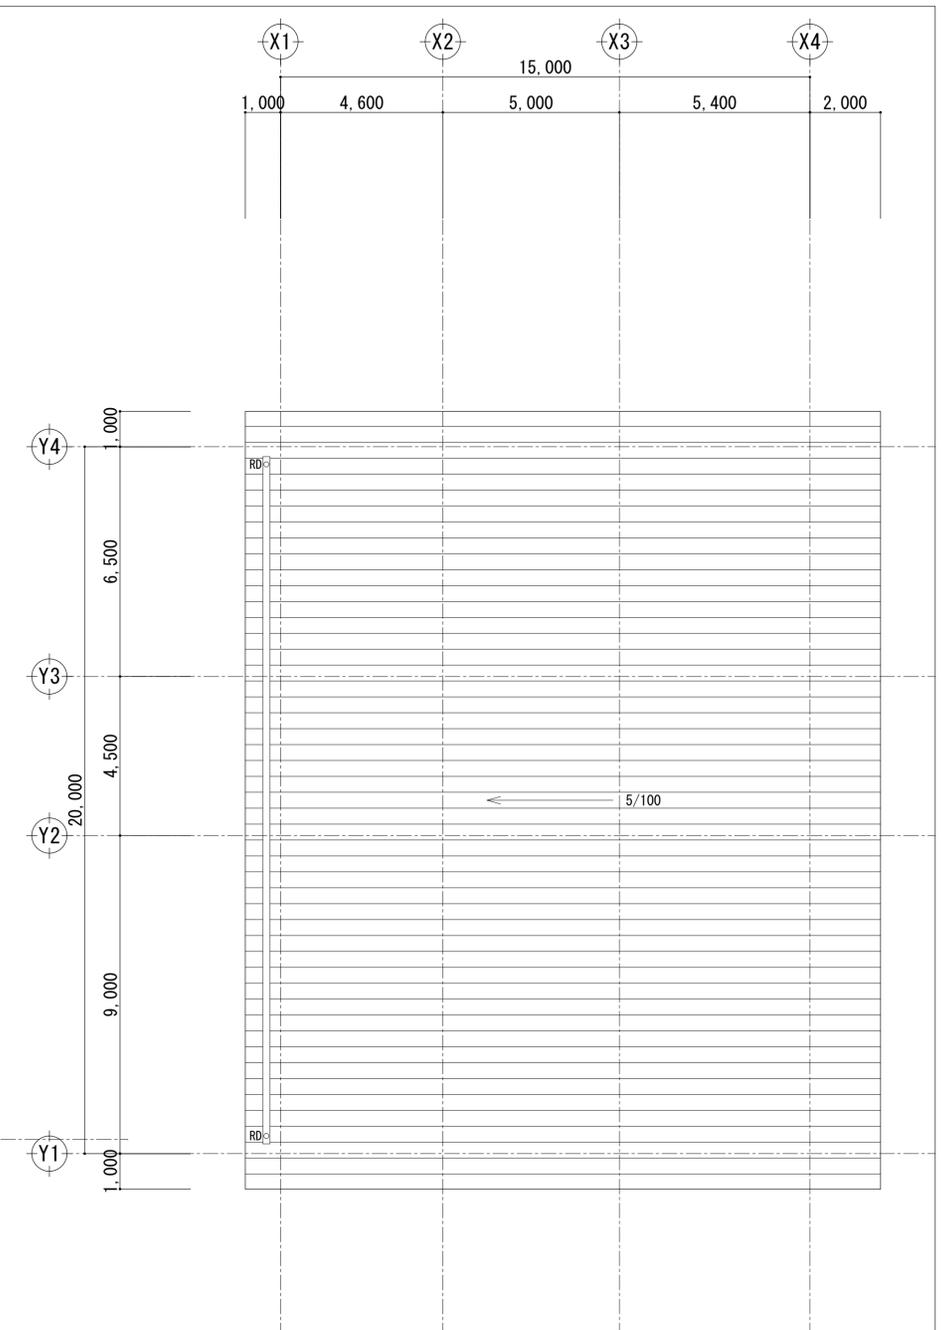


屋根平面図

凡例


-  ビット
-  マンホール蓋
-  床下点検口
-  避難誘導標識 (高輝度蓄光型・避難口明示) 120 x 360 (平付)
-  ABC型消火器 (床置き型・底部樹脂加工品) (本体・スタンド共)
- ※ 吹抜けの手摺位置は柱芯とする。

WORK			ITEM NO	
さけ採捕付帯施設整備工事 (建築)			実施設計	意匠・015/034
CHECK	DIRECT	DRFT	SCALE	DATE
			A1: 1/100	2025/03
			A3: 1/200	ALTERATION
			****/**/**	
				竣工図

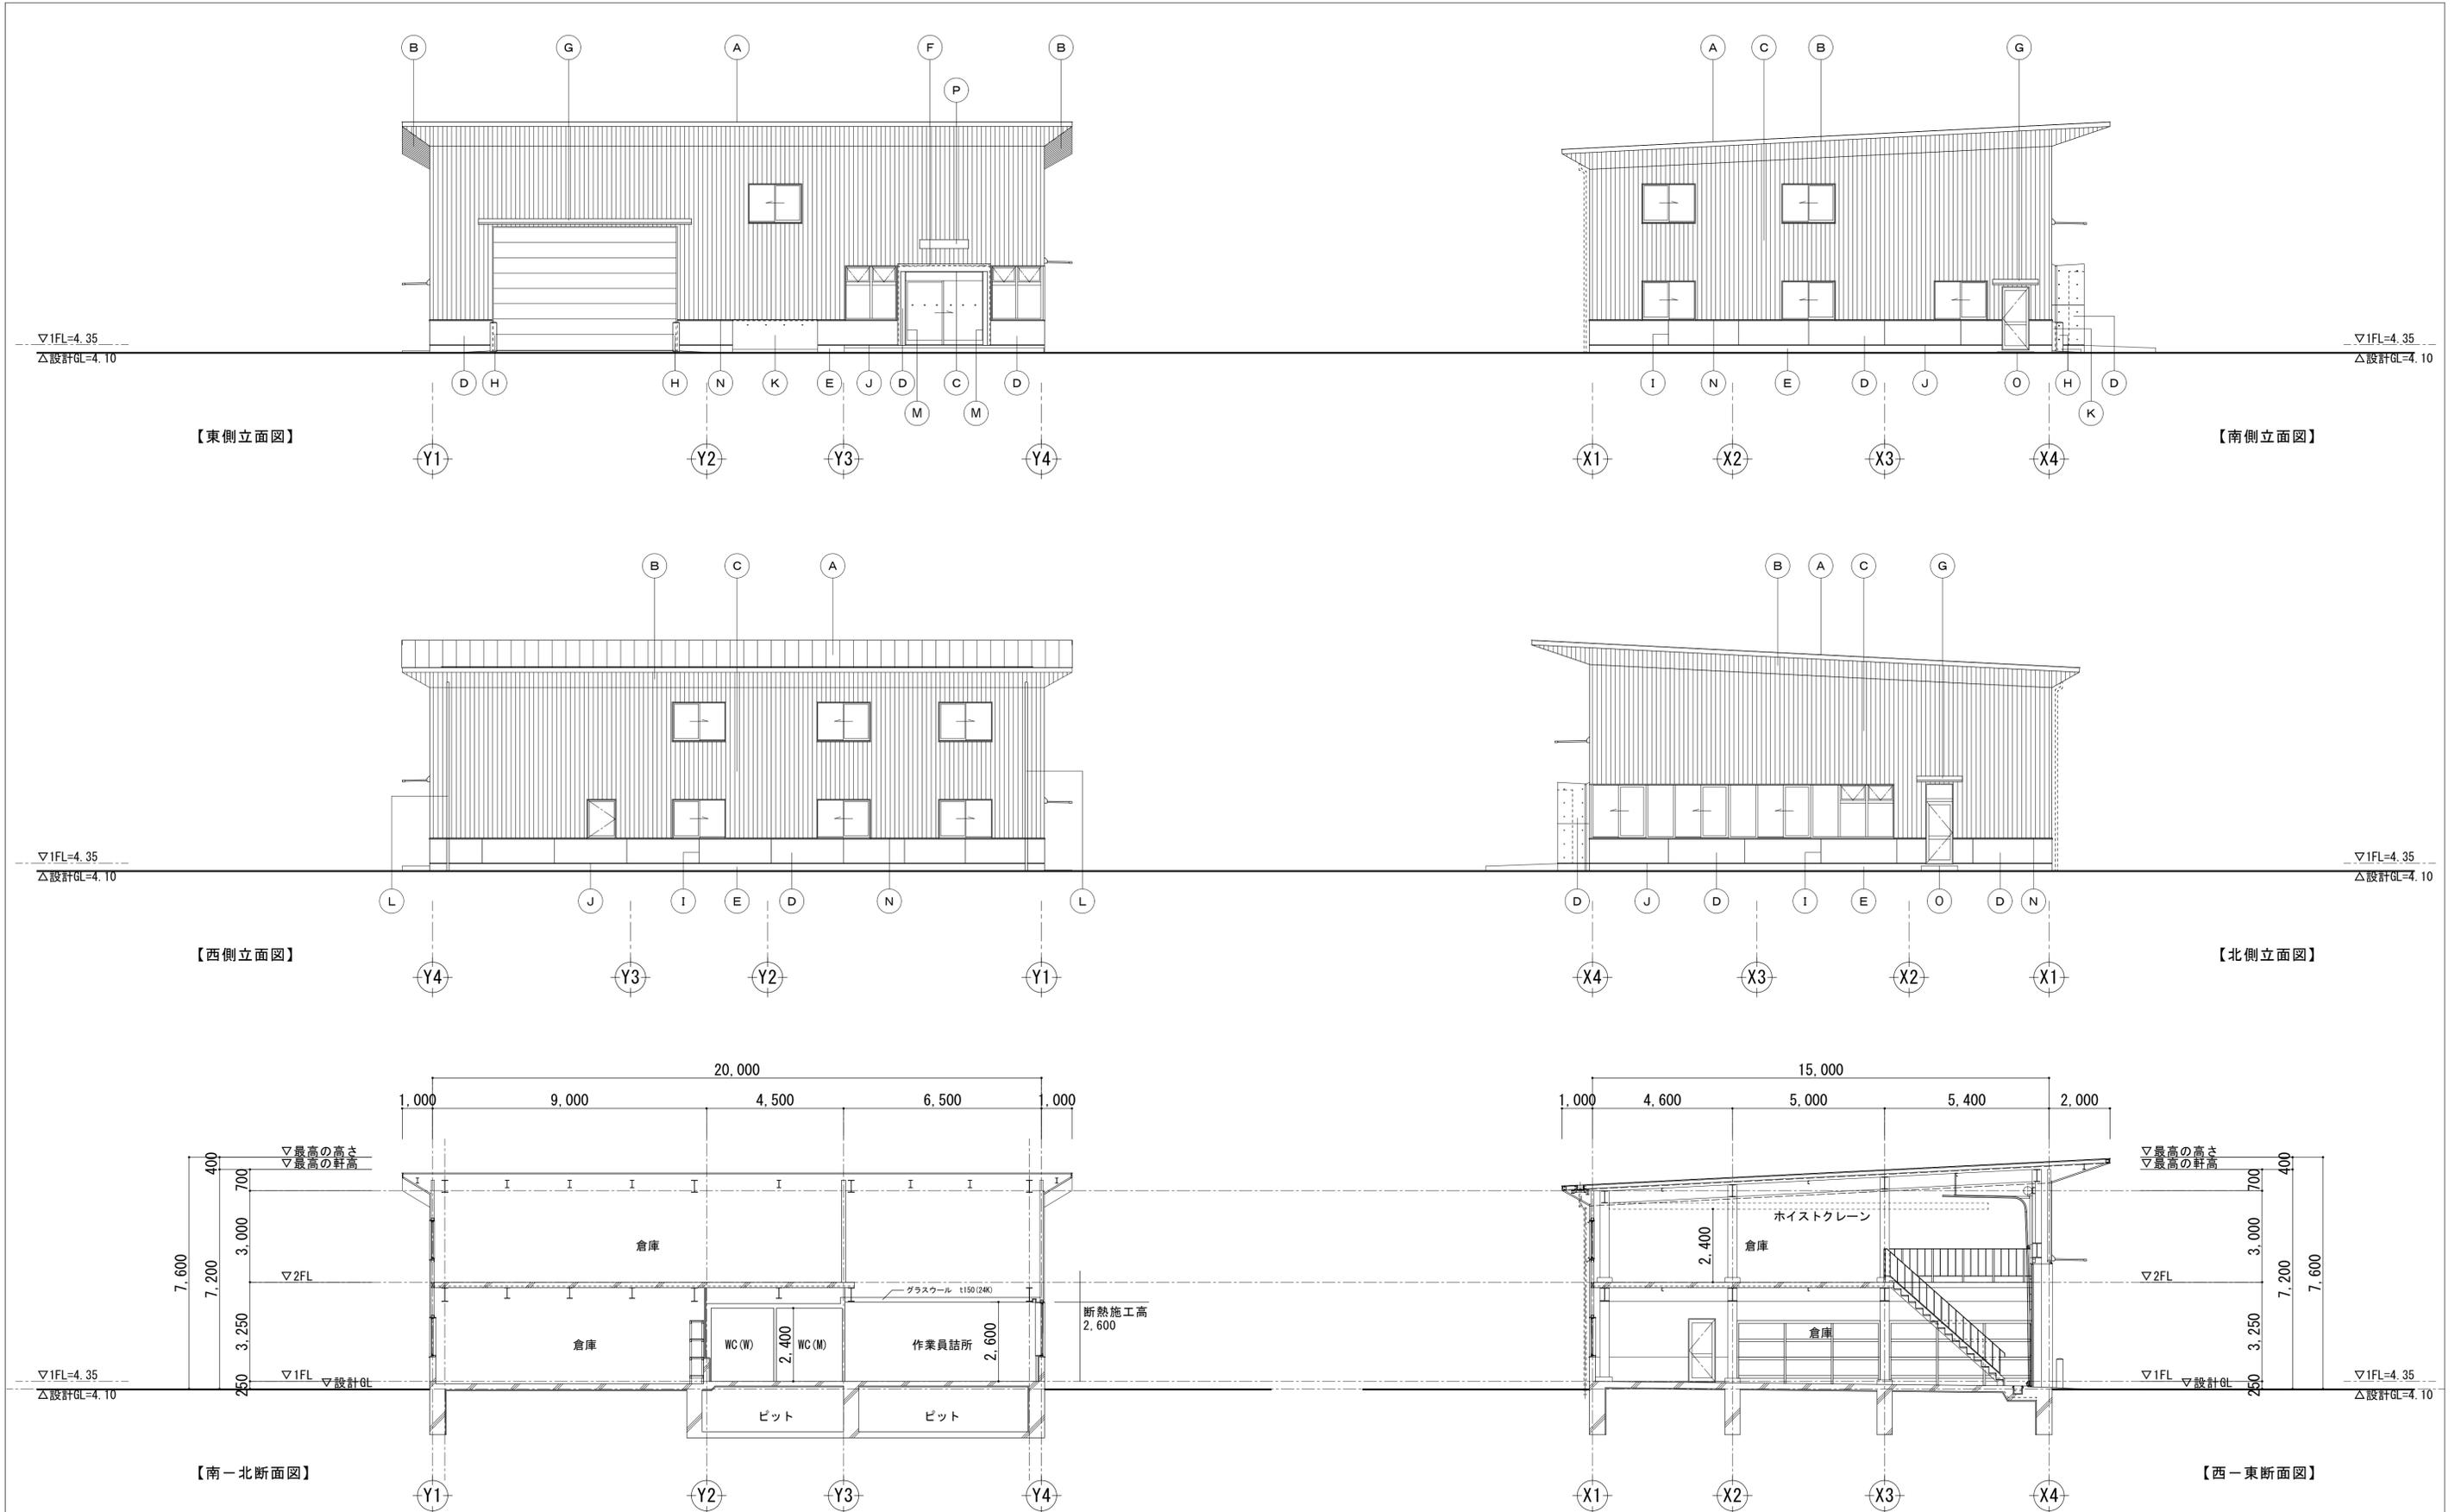


A	屋根：SGL鋼板 t0.4 縦ハゼ葺き	F	庇：コンクリート直均しの上 浸透性吸水防止材	K	沓洗い場：コンクリート打放しの上 浸透性吸水防止材	P	館銘板 (SUS製 1600×300)
B	軒天：SGL鋼板 t0.4 角波鋼板張り	G	庇：アルミ製高強度ひさし (既製品)	L	たて樋：塩ビ製 既製品		
C	外壁：SGL鋼板 t0.4 角波鋼板張り	H	ガードパイプ：溶融亜鉛メッキ処理+DP	M	施工歴標 (SUS製 320×220)		
D	腰壁：コンクリート打放しの上 浸透性吸水防止材	I	化粧目地 (シーリング充填)	N	水切：SGL鋼板 t0.4 曲げ加工		
E	基礎：コンクリート打放しの上 浸透性吸水防止材	J	打継目地 (シーリング充填)	O	エプロン：コンクリート直均し		

WORK			さけ採捕付帯施設整備工事 (建築)	ITEM NO	意匠・016/034
CHECK	DIRECT	DRFT	TITLE	SCALE	DATE
			立面図・断面図	A1:1/100	2025/03
				A3:1/200	ALTERATION
					****/**/**
竣工図					

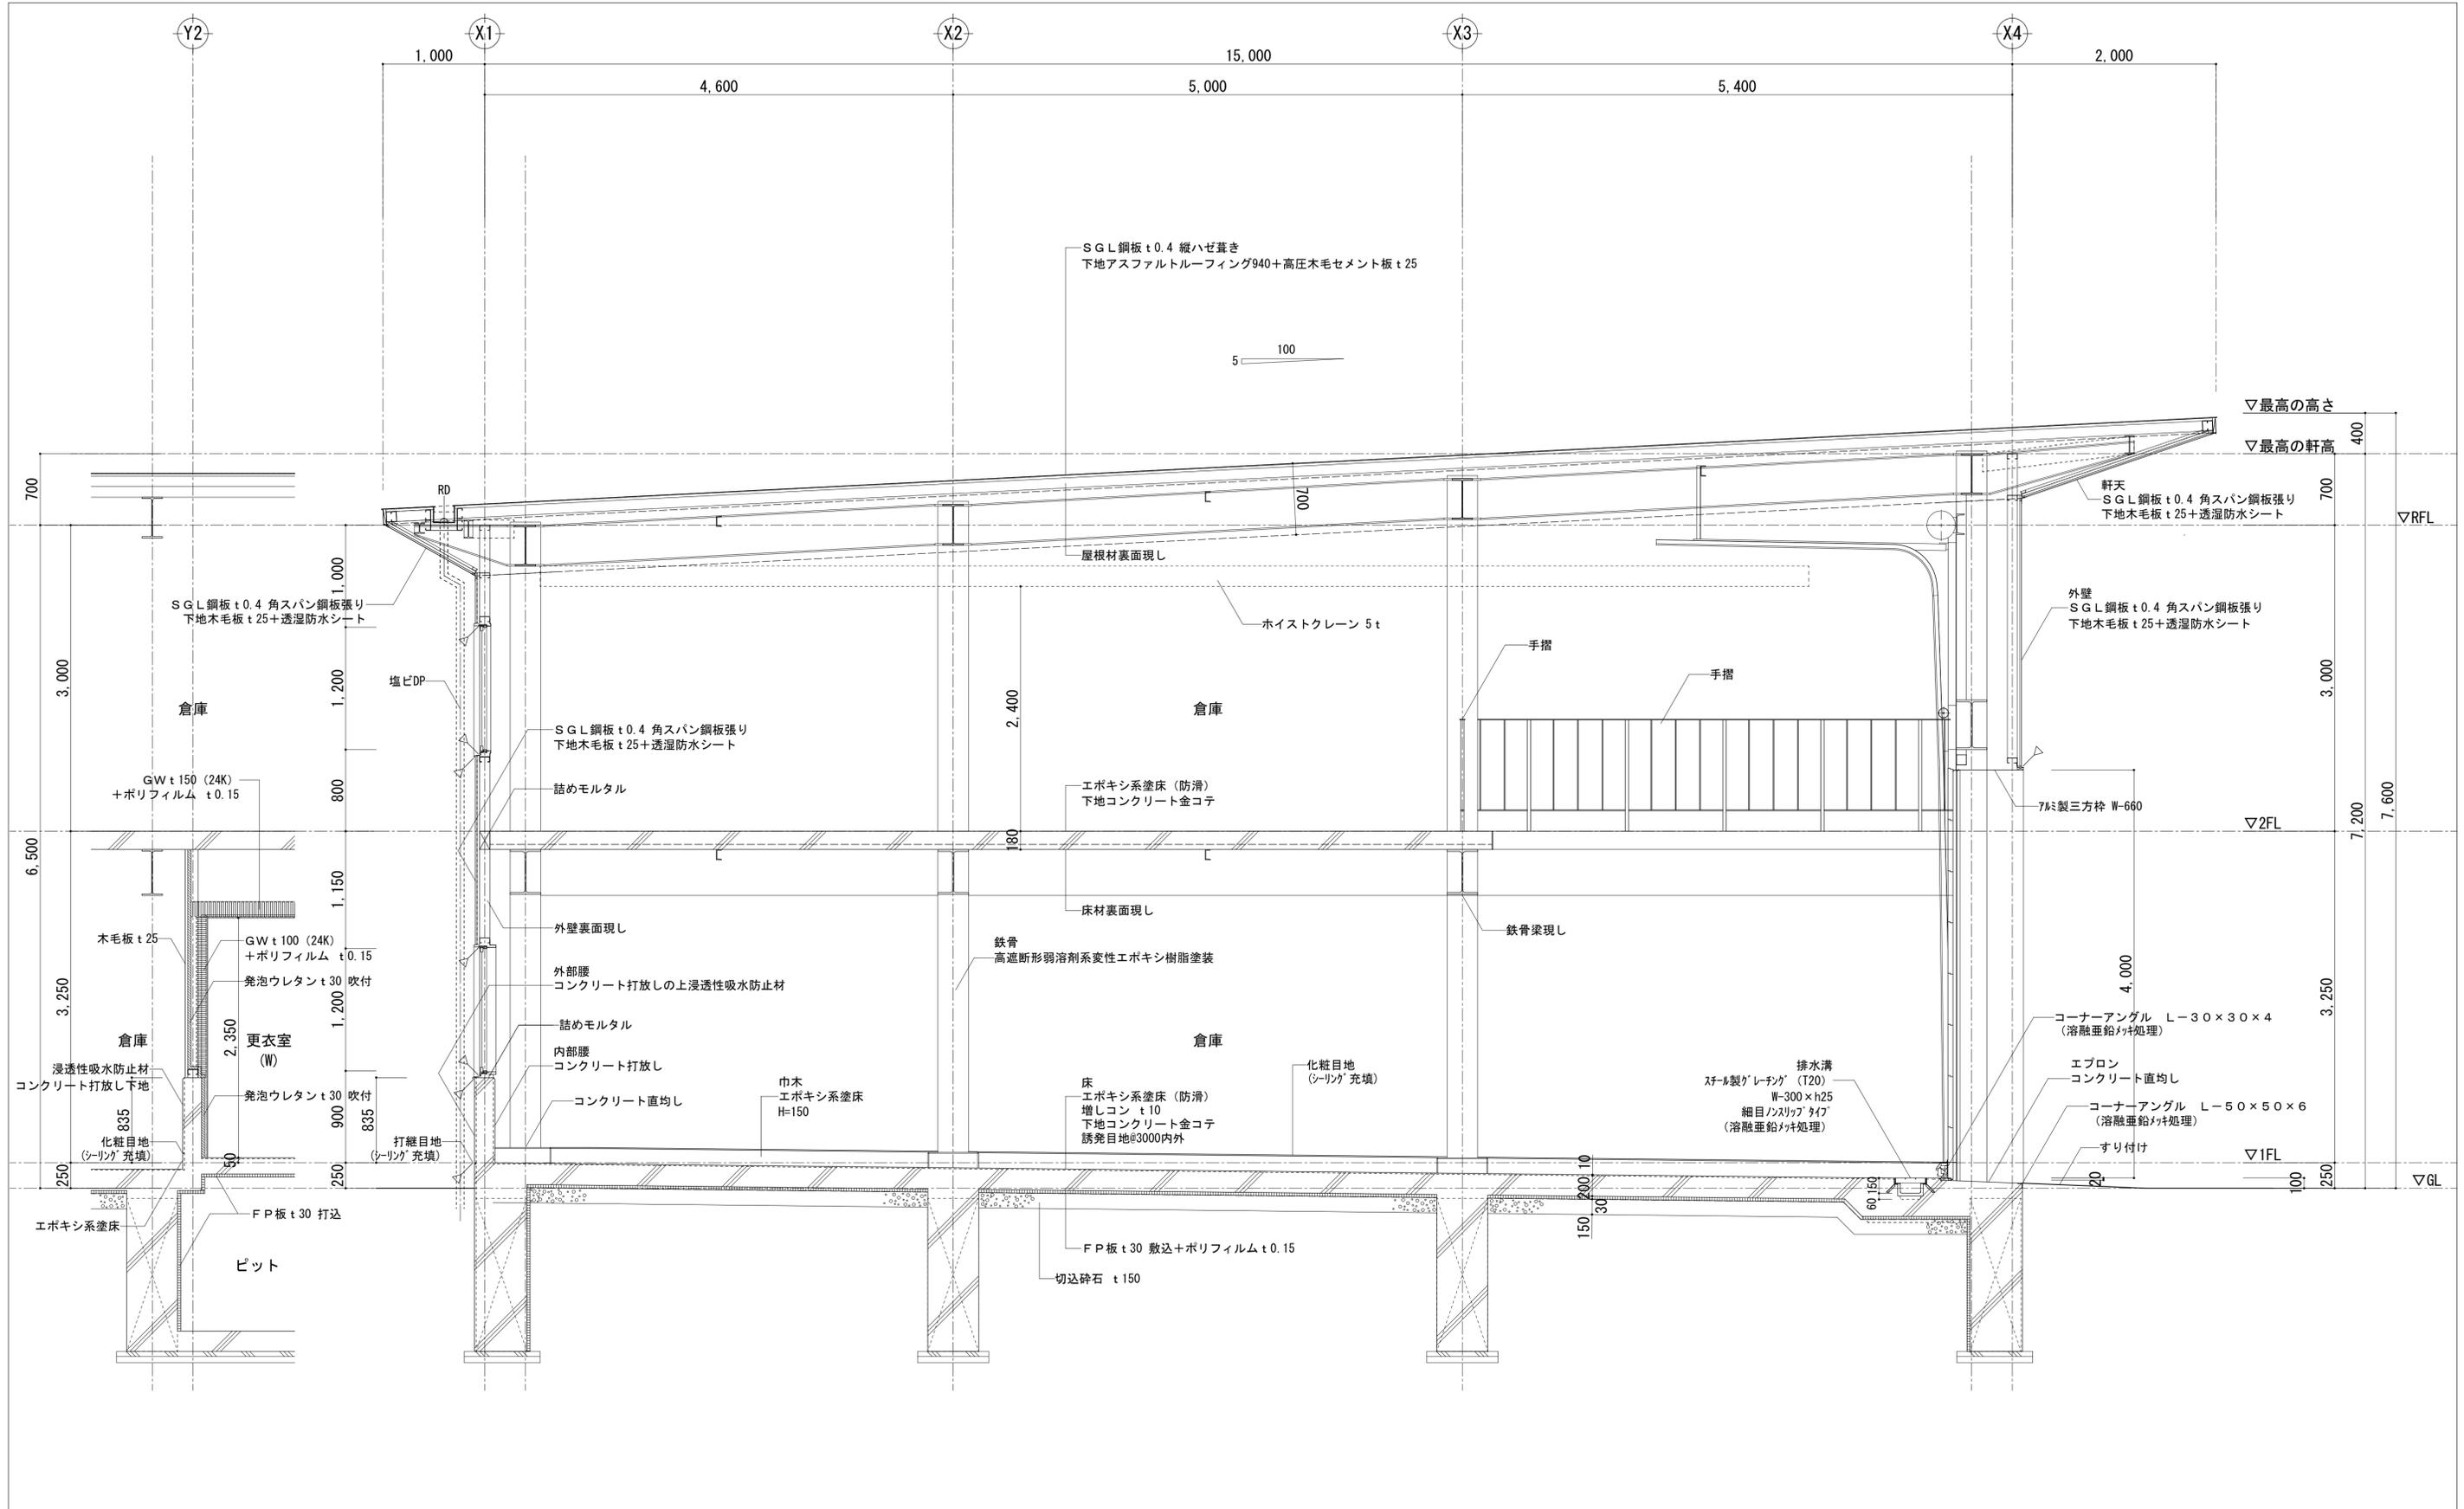

シーリング

WORK				ITEM NO	
さけ採捕付帯施設整備工事 (建築)				実施設計	意匠・017/034
CHECK	DIRECT	DRFT	TITLE	SCALE	DATE
			矩計図	A1:1/30	2025/03
				A3:1/60	ALTERATION
				****/**/**	
竣工図					

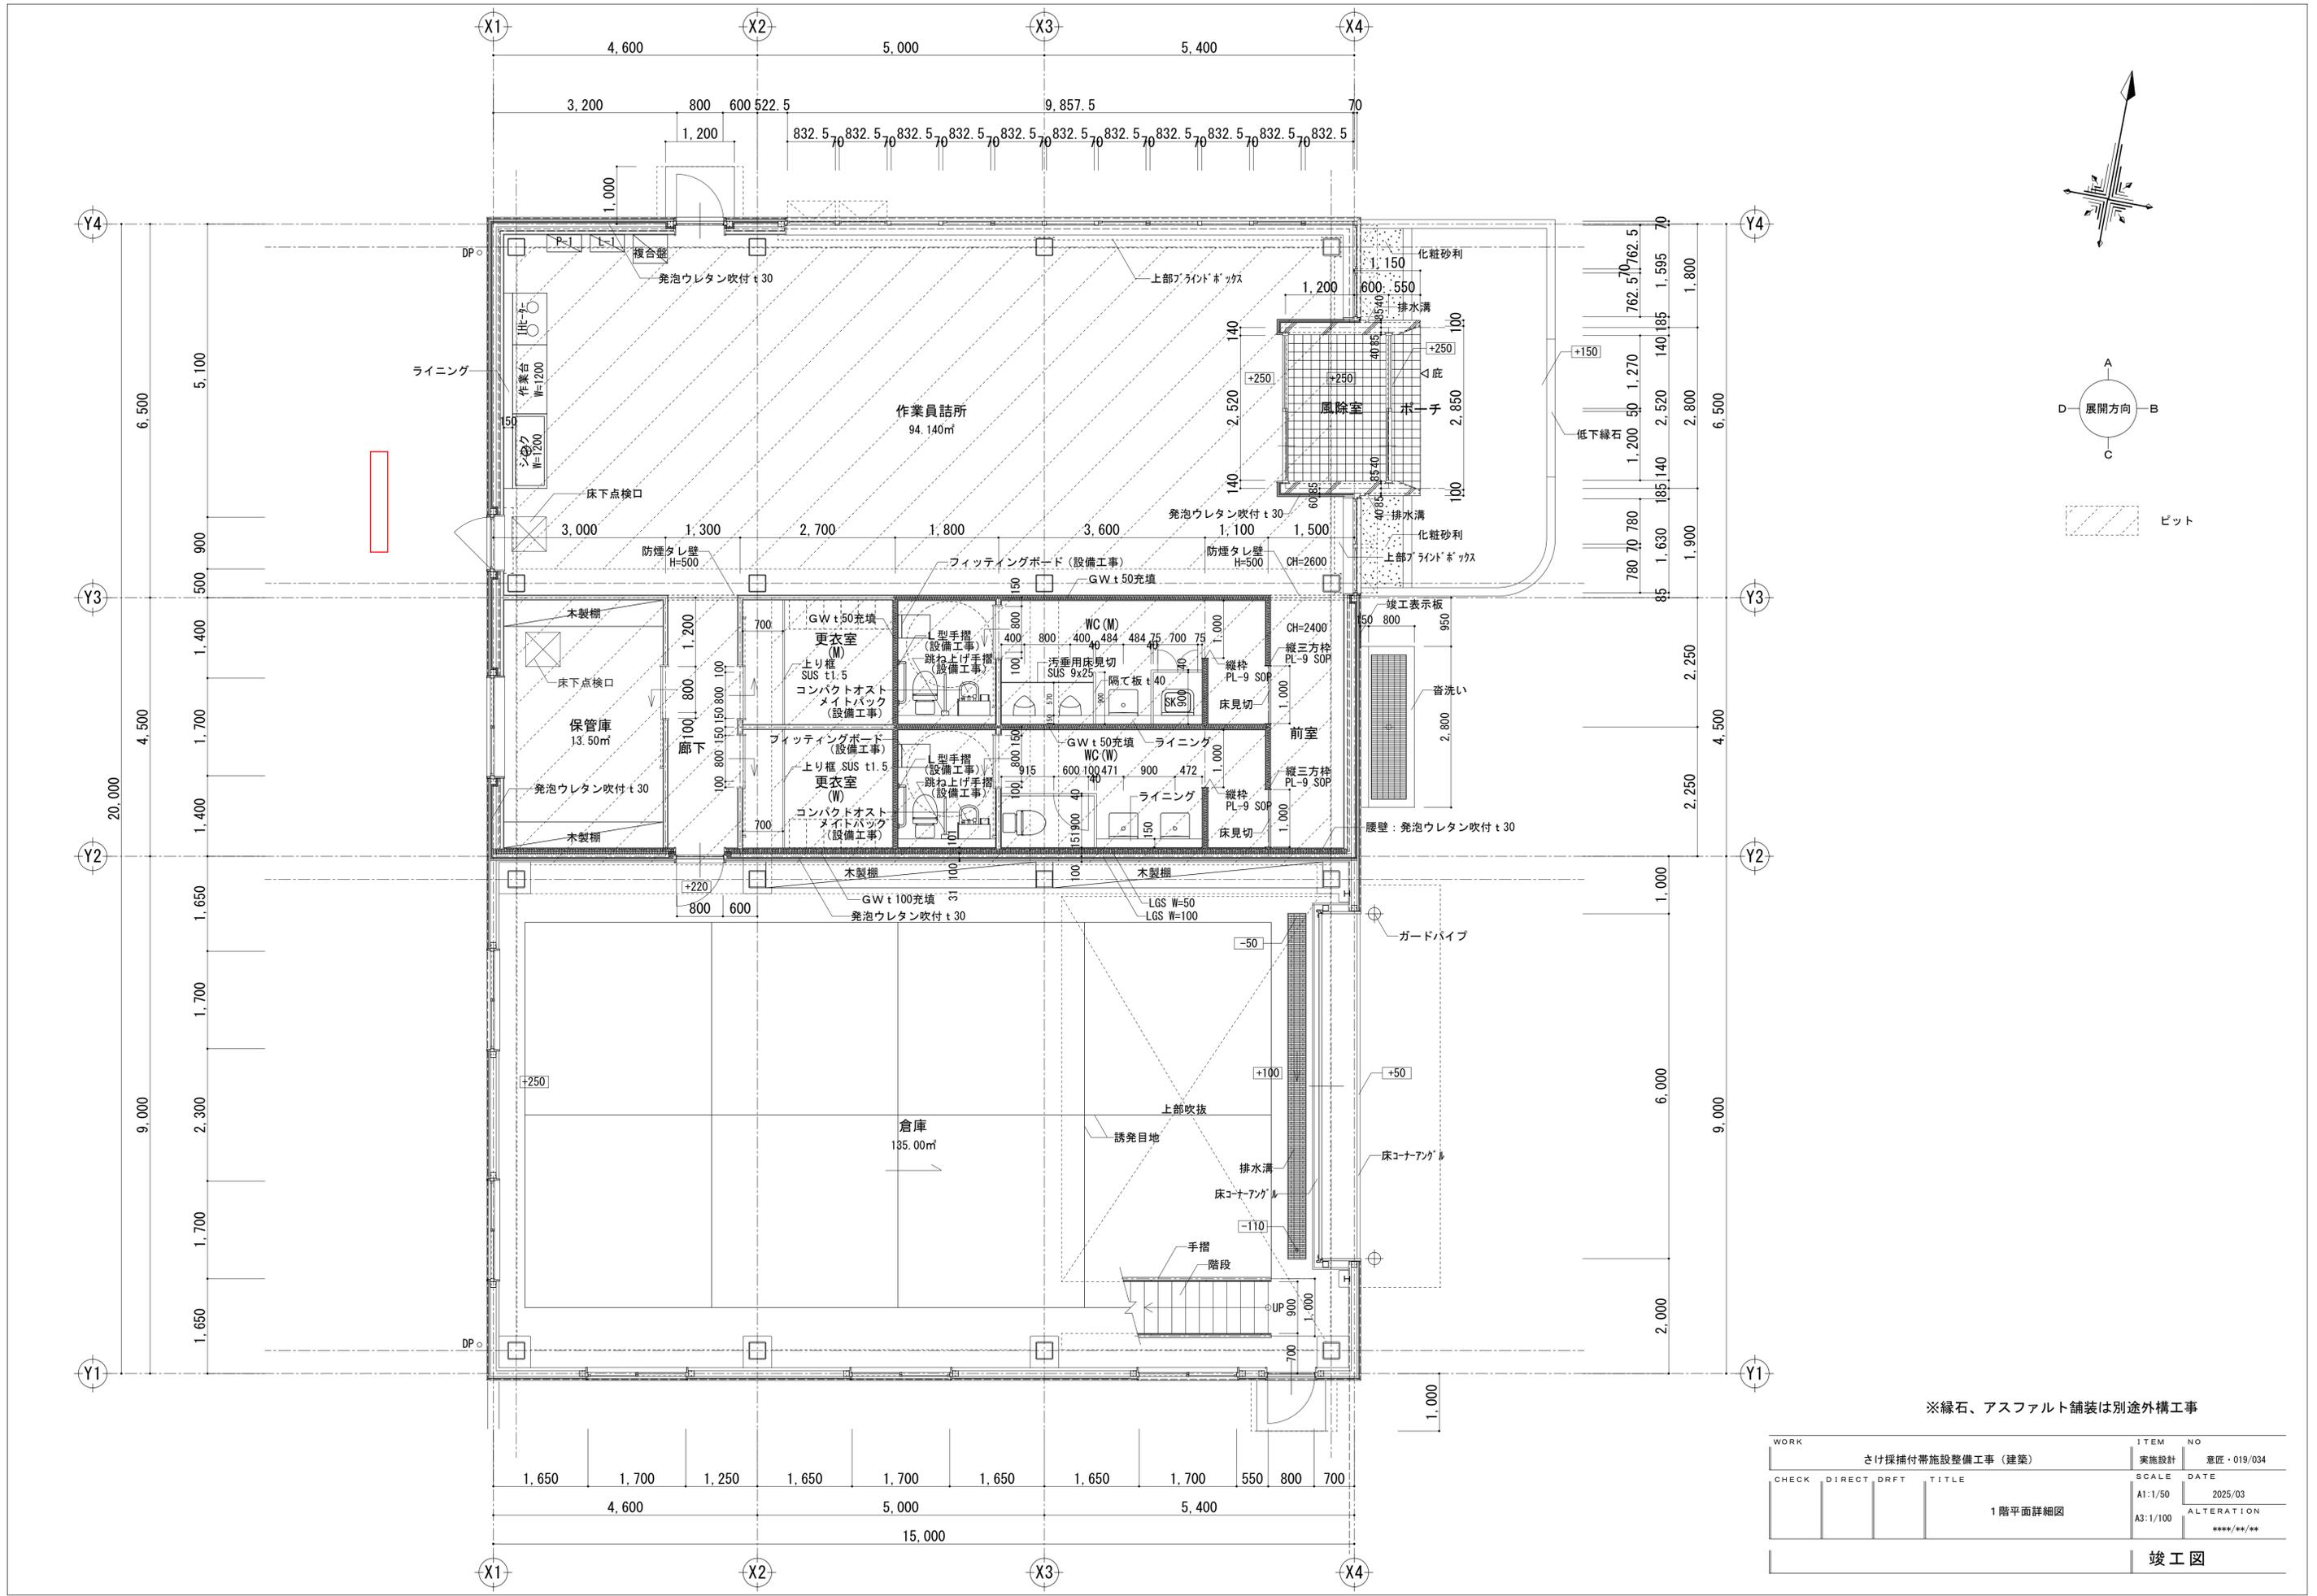

※縁石、アスファルト舗装は別途外構工事

WORK			ITEM NO	
さけ採捕付帯施設整備工事 (建築)			実施設計	意匠・019/034
CHECK	DIRECT	DRFT	TITLE	SCALE
			1階平面詳細図	A1:1/50 A3:1/100
			DATE	2025/03
			ALTERATION	****/**/**
竣工図				