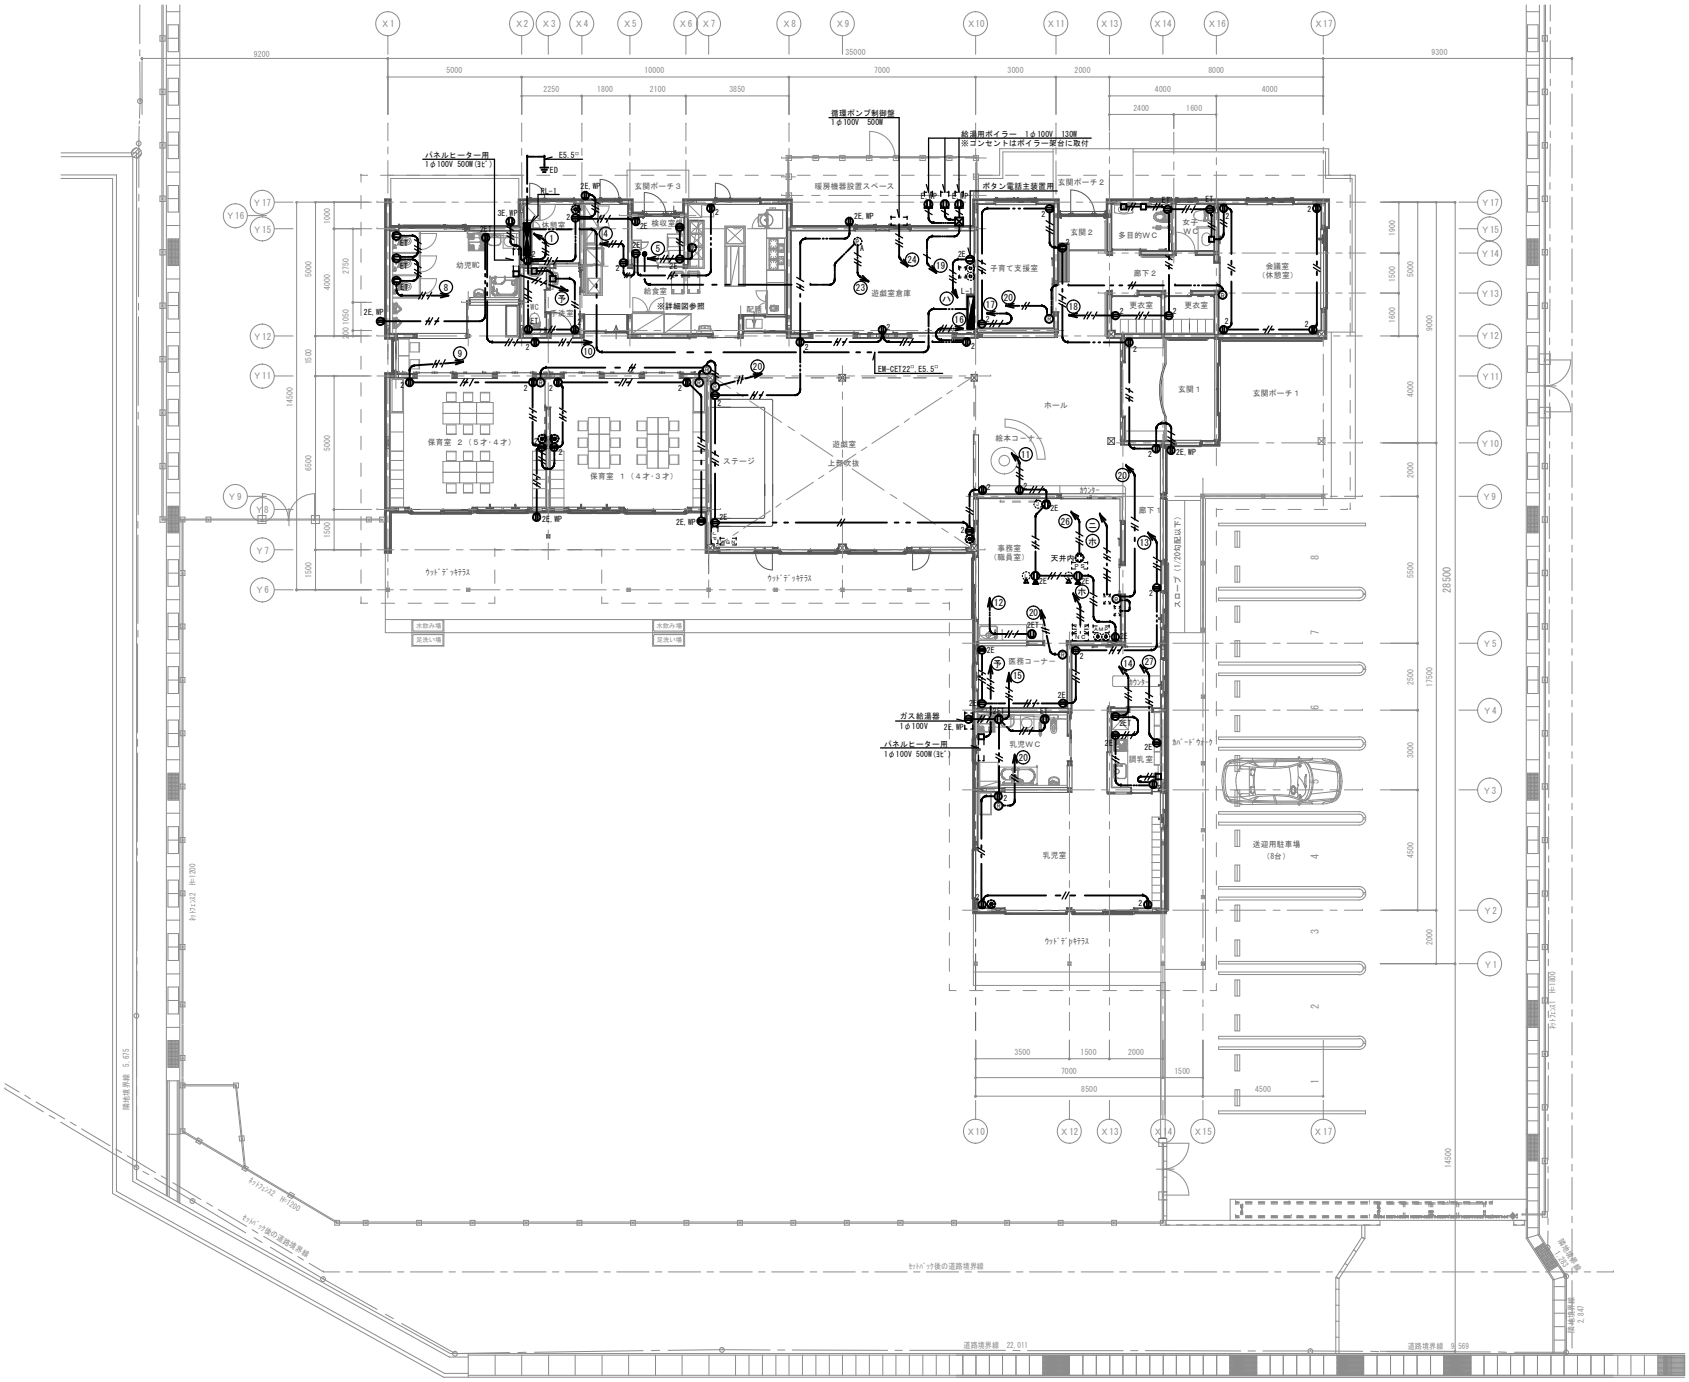

平　面　図　S=1：100

注1) 特記なき配線は下記による。
- EM-EEF2.0-2C
- EM-EEF2.0-3C
- EM-CE3.5*-3C (FEP30)

注2) 図中 Ⓣ は床暖用リモコン1φ100V（機械設備工事）を表す。

注3) 図中 Ⓟ1,Ⓟ2 は暖房用ラインポンプ（床下取付）
1φ100V 75W（機械設備工事）を表す。
Ⓟ3 は給湯用ラインポンプ（床下取付）
1φ100V 150W（機械設備工事）を表す。

記事		訂正	

相双電気 株式会社
福島県双葉郡浪江町大字権現堂字蛭子町3-2
TEL. 0240-35-3258　FAX. 0240-34-6841

確認	作図	担当
岡部	三浦	松本

縮尺 S=1/100
作図年月日 H29.07.

工事名称 浪江認定こども園新築工事（電気設備）　竣工図
図面名称 幹線・コンセント設備 配線図

図面番号 No. E-06