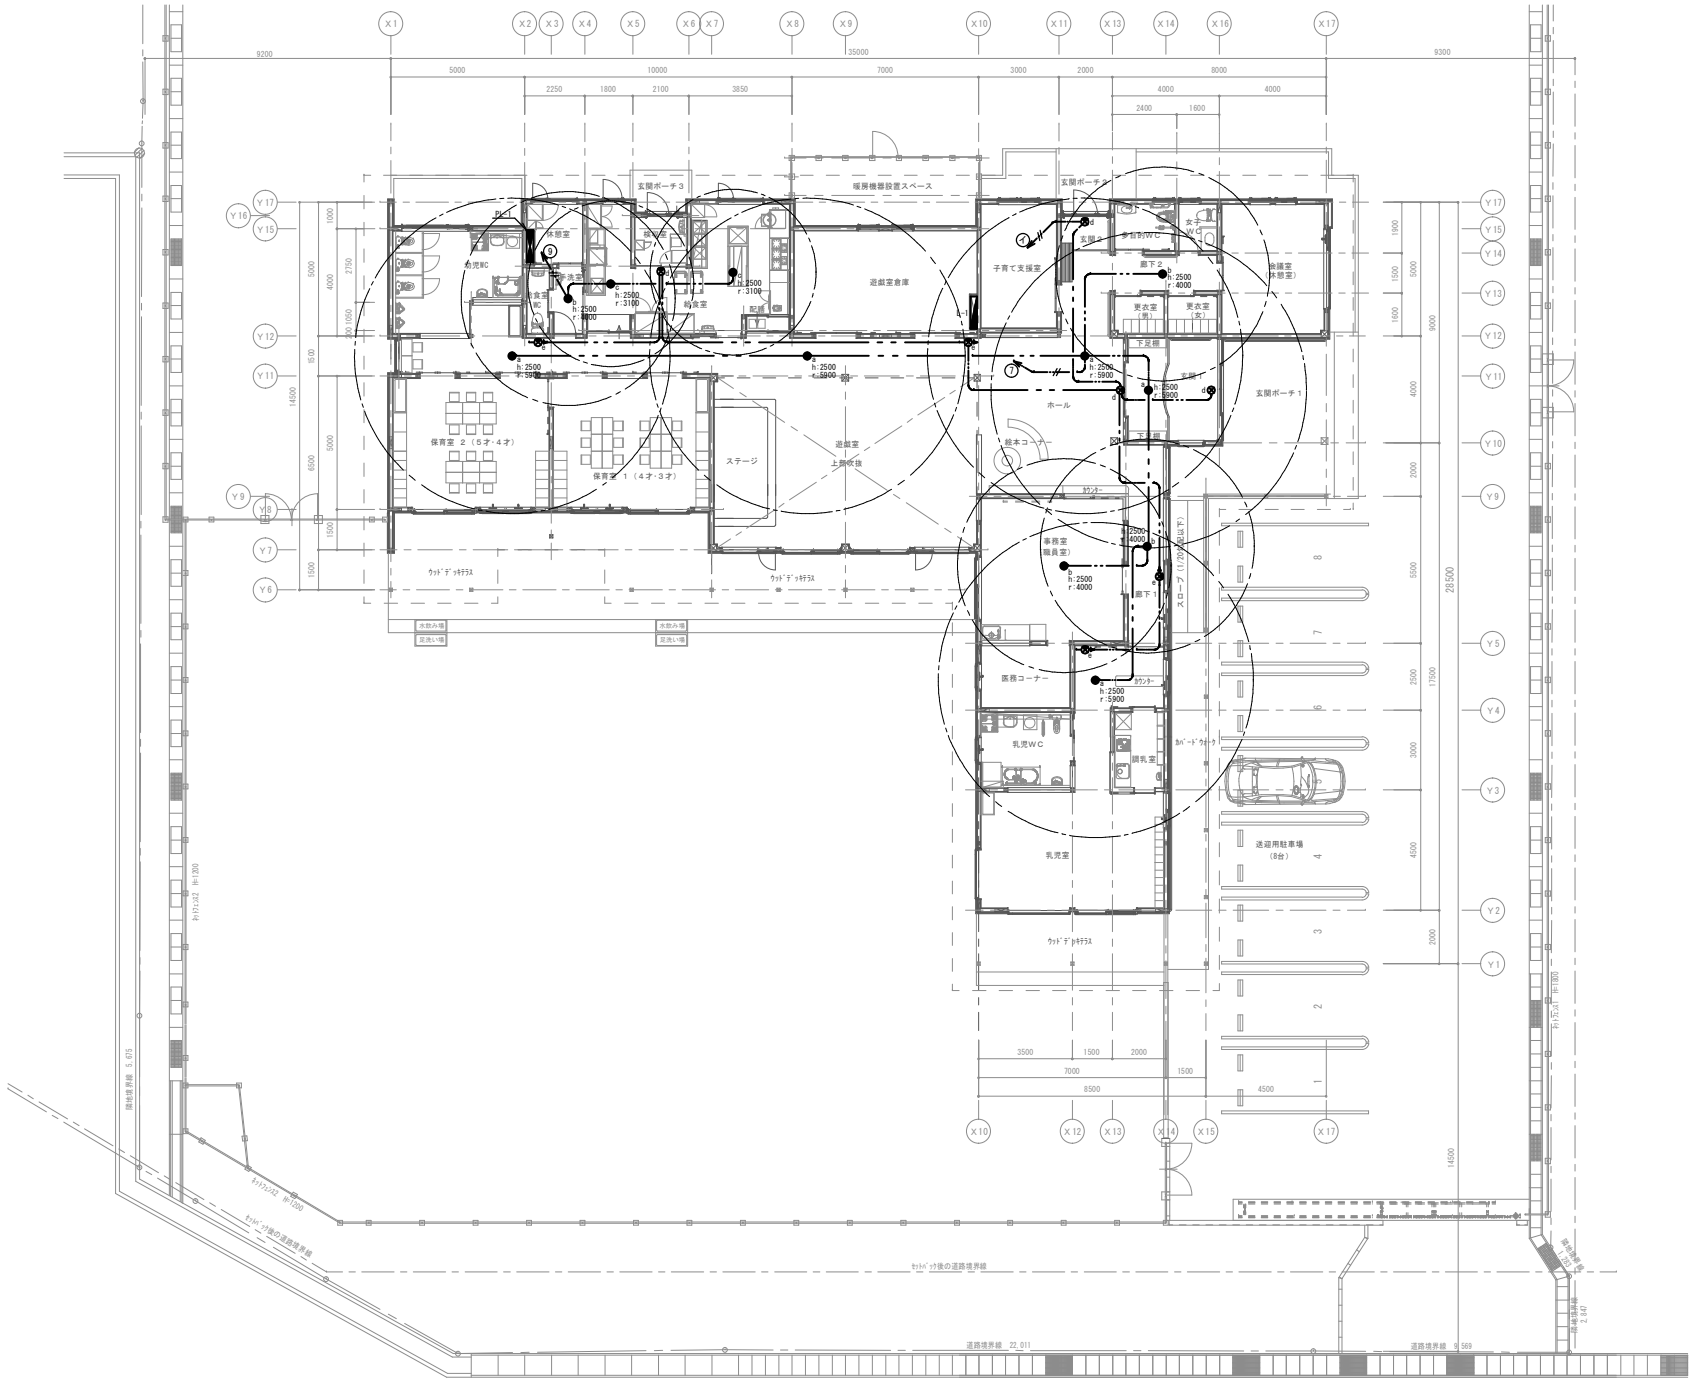

平　面　図　S=1：100

注）特記なき配線は下記による。
EM-EEF1.6-2C
EM-EEF2.0-2C

記事		訂正	

相双電気 株式会社
福島県双葉郡浪江町大字権現堂字荏子町3-2
TEL. 0240-35-3258　FAX. 0240-34-6841

確認	作図	担当
岡部	三浦	松本

縮尺	S=1/100
作図年月日	H29. 07.
工事名称	浪江認定こども園新築工事（電気設備）　竣工図
図面名称	非常照明・誘導灯設備 配線図
図面番号 No.	E-04