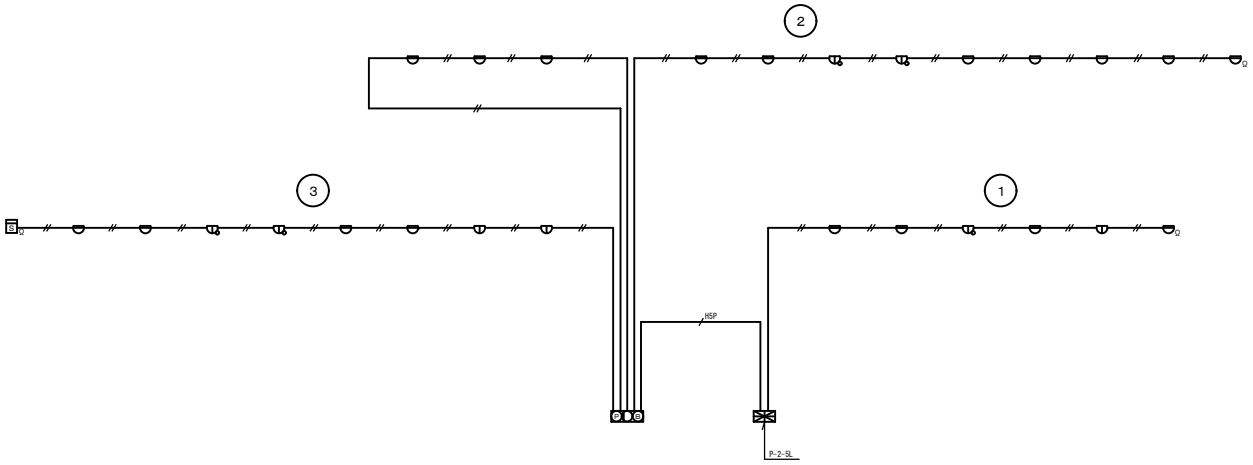

凡例		
記号	名称	備考
	受信機	注記参照
	総合盤	埋込型 P B 収容
P	発信機	P型2級
	表示灯	AC/DC24V 9mA LED
B	電鈴	DC24V 150φ
	差動式スポット型感知器	2種 自己保持型
	定温式スポット型感知器	特種 防水型 自己保持型
	定温式スポット型感知器	1種 防水型 自己保持型
S	光電式スポット型感知器	2種 2空間式
	警戒区域境界線	自動火災報知設備
No.	警戒区域番号	No.1～3

注記

受信機仕様

・P型2級 5回線 壁掛型

自火報 3回線、予備 2回線 合計 5回線

・地図版表示式（フイルムカラープリントLED方式）

主音響音声メッセージ、トラブル音響音声メッセージ、

自己判断機能付、発報/操作履歴表示機能付、RoHS指令対応

（配線凡例）

特記なき配線は下記とし、立上等は電線管にて保護の事

また、二重天井内はケーブル配線とし、防火区画貫通部は耐火処理とする

AE1.2-2C

HP1.2-5P

自動火災報知設備系統図

記事		訂正	

相双電気 株式会社

福島県双葉郡浪江町大字権現堂字蛭子町3-2

TEL.0240-35-3258 FAX.0240-34-6841

確認	作図	担当
岡部	二浦	松本

縮尺 S=Non

作図年月日 H29.07.

工事名称 浪江認定こども園新築工事（電気設備） 竣工図

図面名称 自動火災報知設備 系統図

図面番号 No. E-15